PŮDORYS 1.NP

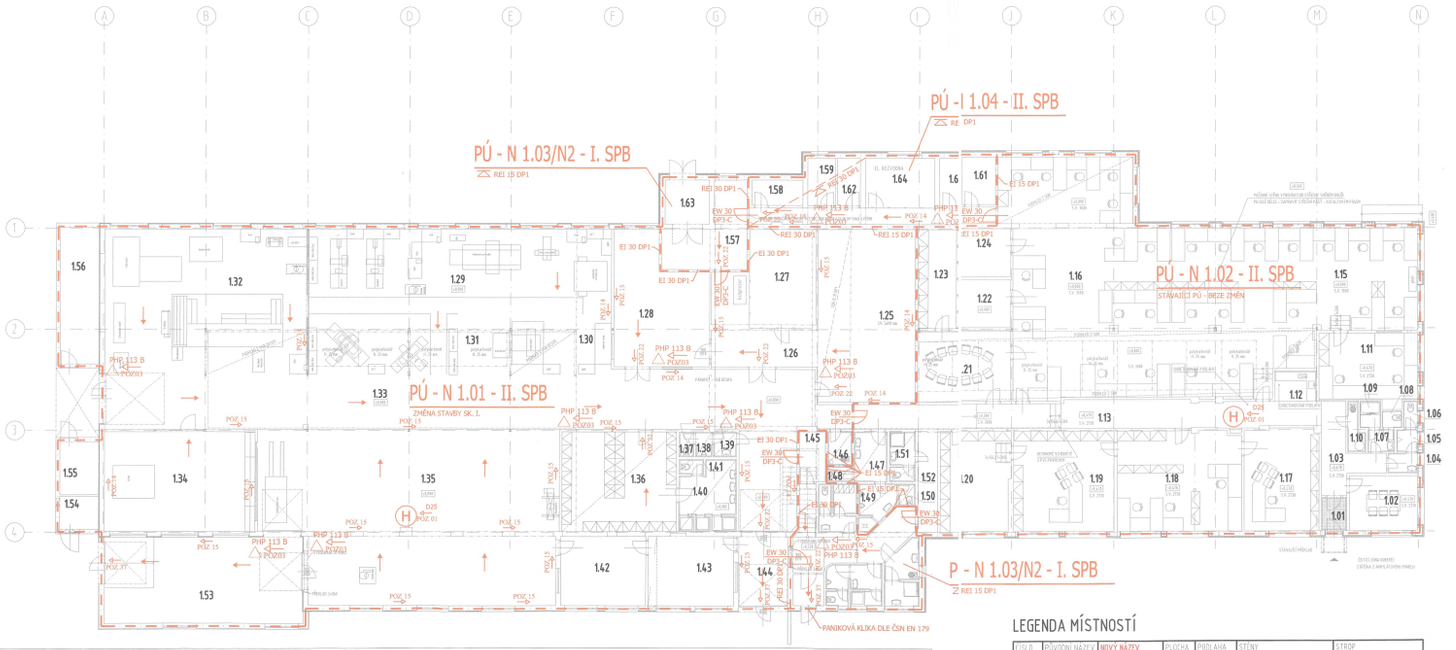


VÝSEK 2.NP

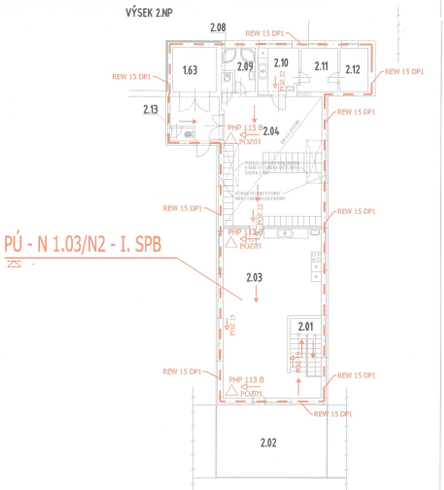


## LEGENDA MÍSTNOSTÍ

| ČÍSLO | PŮVODNÍ NÁZEV MÍSTNOSTI | NOVÝ NÁZEV MÍSTNOSTI | PLOCHA [m2] | PODLAHA | STĚNY | STROP |
|---|---|---|---|---|---|---|
| 2.01 | SCHODIŠTĚ | | 9,12 | KER. DLAŽBA | OMÍTKA VÁPENOCEMENTOVÁ + MALBA | SADROKATRON WHITE TL. 12,5 MM |
| 2.02 | TERASA | | 28,45 | DŘ. PODLAHA | OMÍTKA VÁPENOCEMENTOVÁ + MALBA | SADROKATRON WHITE TL. 12,5 MM |
| 2.03 | ~~JÍDELNA~~ | DENNÍ MÍSTNOST ZAMĚSTNANCŮ | 64,39 | BET. POTĚR | OMÍTKA VÁPENOCEMENTOVÁ + MALBA | SADROKATRON WHITE TL. 12,5 MM |
| 2.04 | ~~BUFET~~ | ŠATNA | 46,73 | KER. DLAŽBA | OMÍTKA VÁPENOCEMENTOVÁ + MALBA | SADROKATRON VODĚODOLNÝ TL. 12,5 MM + MALBA |
| 2.05 | ~~CHODBA~~ | ZRUŠENO | | | | |
| 2.06 | ~~VARNA VODY JIDEL~~ | ZRUŠENO | | | | |
| 2.07 | ~~MYTÍ BÍLÉHO NÁDOBÍ~~ | ZRUŠENO | | | | |
| 2.08 | ~~ÚKLID~~ | WC - MUŽI | 0,81 | KER. DLAŽBA | OMÍTKA VÁPENOCEMENTOVÁ + MALBA | SADROKATRON VODĚODOLNÝ TL. 12,5 MM + MALBA |
| 2.09 | ~~DENNÍ SKLAD~~ | UMÝVÁRNA - MUŽI | 4,39 | KER. DLAŽBA | OMÍTKA VÁPENOCEMENTOVÁ + MALBA | SADROKATRON VODĚODOLNÝ TL. 12,5 MM + MALBA |
| 2.10 | ~~PŘÍPRAVA MASA VAJEC~~ | ČAJOVÁ KUCHYŇKA | 6,89 | KER. DLAŽBA | OMÍTKA VÁPENOCEMENTOVÁ + MALBA | SADROKATRON VODĚODOLNÝ TL. 12,5 MM + MALBA |
| 2.11 | ~~ČISTÉ NÁDOBÍ~~ | ODPOČINKOVÁ MÍST. | 6,04 | KER. DLAŽBA | OMÍTKA VÁPENOCEMENTOVÁ + MALBA | SADROKATRON VODĚODOLNÝ TL. 12,5 MM + MALBA |
| 2.12 | ~~PŘÍPRAVA TĚSTA~~ | ODPOČINKOVÁ MÍST. | 6,80 | KER. DLAŽBA | OMÍTKA VÁPENOCEMENTOVÁ + MALBA | SADROKATRON VODĚODOLNÝ TL. 12,5 MM + MALBA |
| 2.13 | ~~WC PERSONÁL~~ | ÚKLIDOVÁ MÍSTNOST | 1,12 | KER. DLAŽBA | OMÍTKA VÁPENOCEMENTOVÁ + MALBA | SADROKATRON VODĚODOLNÝ TL. 12,5 MM + MALBA |

## LEGENDA MÍSTNOSTÍ

| ČÍSLO | PŮVODNÍ NÁZEV MÍSTNOSTI | NOVÝ NÁZEV MÍSTNOSTI | PLOCHA [m2] | PODLAHA | STĚNY | STROP |
|---|---|---|---|---|---|---|
| 1.53 | ~~SKLAD HUTNÍHO MATERIÁLU 3~~ | ELEKTRO DÍLNA | 62,25 | BET. POTĚR | OMÍTKA VÁPENOCEMENTOVÁ + MALBA | SADROKATRON WHITE TL. 12,5 MM |
| 1.54 | ~~SKLAD HUTNÍHO MATERIÁLU 1~~ | KOMPRESOROVNA | 4,49 | BET. POTĚR | OMÍTKA VÁPENOCEMENTOVÁ + MALBA | SADROKATRON WHITE TL. 12,5 MM |
| 1.55 | ~~SKLAD HUTNÍHO MATERIÁLU 2~~ | TRYSKACÍ KABINA | 7,57 | BET. POTĚR | OMÍTKA VÁPENOCEMENTOVÁ + MALBA | SADROKATRON WHITE TL. 12,5 MM |
| 1.56 | SKLAD HUTNÍHO MATERIÁLU 3 | | 19,56 | BET. POTĚR | OMÍTKA VÁPENOCEMENTOVÁ + MALBA | SADROKATRON VODĚODOLNÝ TL. 12,5 MM + MALBA |
| 1.57 | MANIPULAČNÍ PROSTOR | | 18,52 | KER. DLAŽBA | OMÍTKA VÁPENOCEMENTOVÁ + MALBA | SADROKATRON VODĚODOLNÝ TL. 12,5 MM + MALBA |
| 1.58 | ~~SKLAD SPOTŘEBNÍ~~ | SKLAD INFORMAČNÍ TECHNIKY | 4,73 | KER. DLAŽBA | OMÍTKA VÁPENOCEMENTOVÁ + MALBA | SADROKATRON VODĚODOLNÝ TL. 12,5 MM + MALBA |
| 1.59 | ~~HRUBÁ PŘÍPR. ZELENINY~~ | STROJNÍ SKLAD | 5,53 | KER. DLAŽBA | OMÍTKA VÁPENOCEMENTOVÁ + MALBA | SADROKATRON VODĚODOLNÝ TL. 12,5 MM + MALBA |
| 1.60 | ~~SKLAD POTRAVIN~~ | SPISOVNA | 5,85 | KER. DLAŽBA | OMÍTKA VÁPENOCEMENTOVÁ + MALBA | SADROKATRON VODĚODOLNÝ TL. 12,5 MM + MALBA |
| 1.61 | ~~CHLAZENY SKLAD~~ | SPISOVNA | 6,50 | KER. DLAŽBA | OMÍTKA VÁPENOCEMENTOVÁ + MALBA | SADROKATRON VODĚODOLNÝ TL. 12,5 MM + MALBA |
| 1.62 | ~~SKLAD ZELENINY~~ | SKLAD EL. KOMPONENTŮ | 4,55 | KER. DLAŽBA | OMÍTKA VÁPENOCEMENTOVÁ + MALBA | SADROKATRON VODĚODOLNÝ TL. 12,5 MM + MALBA |
| 1.63 | VÝTAH | | 7,16 | | | |
| 1.64 | EL. ROZVODNA | | 28,05 | BET. POTĚR | OMÍTKA VÁPENOCEMENTOVÁ + MALBA | SADROKATRON WHITE TL. 12,5 MM |

## LEGENDA MATERIÁLŮ

STAVAJÍCÍ ZDIVO, V EXTERIÉRU JE PROVEDENO ZATEPLENÍ POLYSTYRENEM TL. 100 mm, PŘÍP. 50 mm

NOVÉ VÝZDIVKY A DOZDÍVKY ZPĚROBETONOVÝCH TVÁRNIC NA TENKOVRSTVÝ TMEL

NOSNÉ OCELOVÉ SLOUPKY OBKLÍT SDK S POŽÁRNÍ ODOLNOSTÍ EI 30 MINUT S VÝZTUHAMI OCELOVÝMI ÚHELNÍKY V ROHŮM

| OZNAČENÍ | GRAFICKÁ ZNAČKA | POPIS |
|---|---|---|
| POZ01 | | Hydrant + text |
| POZ03 | | Hasicí přístroj + text |
| POZ14 | | Únikový východ vpravo (fotolumin. značky) |
| POZ15 | | Únikový východ vlevo (fotolumin. značky) |
| POZ19 | | Únikové schodiště vpravo dolů (fotolumin. značky) |
| POZ21 | | Únikové schodiště vlevo dolů (fotolumin. značky) |
| POZ22 | | Nouzový východ (fotolumin. značky) |
| POZ37 | | Únikový východ - text (fotolumin. značky) |

| OZNAČENÍ | POPIS |
|---|---|
| EW 30 DP3-C | Požární odolnost dveří |
| REI 15 DP1 | Požární odolnost stropu |
| REI 15DP1 | Požární odolnost stěn |
| | Nouzové osvětlení |
| H | Nástěnný hydrant D 25, s tvarově stálou hadicí ↓25 mm, délky 30 m |
| | Směr úniku |
| | Hlavní východ |
| | Hranice požárních úseků |
| PHP | Přenosný hasicí přístroj |
| 4,27 m | Hranice požárně nebezpečného prostoru<br>Odstupová vzdálenost od objektu vytvářející požárně nebezpečný prostor |
| | Požární klapka |

## LEGENDA MÍSTNOSTÍ

| ČÍSLO | PŮVODNÍ NÁZEV MÍSTNOSTI | NOVÝ NÁZEV MÍSTNOSTI | PLOCHA [m2] | PODLAHA | STĚNY | STROP |
|---|---|---|---|---|---|---|
| 1.01 | ZÁDVEŘÍ | | 3,15 | ÚSTÍCÍ ZÓNA | OMÍTKA VÁPENOCEMENTOVÁ + MALBA | SADROKATRON WHITE TL. 12,5 MM |
| 1.02 | ZASEDACÍ MÍSTNOST | | 13,82 | PVC | OMÍTKA VÁPENOCEMENTOVÁ + MALBA | SADROKATRON WHITE TL. 12,5 MM |
| 1.03 | CHODBA | | 11,37 | KERAMICKÁ DLAŽBA | OMÍTKA VÁPENOCEMENTOVÁ + MALBA | SADROKATRON WHITE TL. 12,5 MM |
| 1.04 | PŘEDSÍŇKA WC MUŽI | | 2,22 | KERAMICKÁ DLAŽBA | BĚLNINOVÝ OBKLAD V. = 2050 mm | SADROKATRON VODĚODOLNÝ TL. 12,5 MM + MALBA |
| 1.05 | PISOÁRY MUŽI | | 1,69 | KERAMICKÁ DLAŽBA | BĚLNINOVÝ OBKLAD V. = 2050 mm | SADROKATRON VODĚODOLNÝ TL. 12,5 MM + MALBA |
| 1.06 | WC MUŽI | | 1,45 | STAVAJÍCÍ | STAVAJÍCÍ | STAVAJÍCÍ |
| 1.07 | PŘEDSÍŇKA WC ŽENY | | 2,14 | KERAMICKÁ DLAŽBA | BĚLNINOVÝ OBKLAD V. = 2050 mm | SADROKATRON VODĚODOLNÝ TL. 12,5 MM + MALBA |
| 1.08 | WC ŽENY | | 1,29 | STAVAJÍCÍ | STAVAJÍCÍ | STAVAJÍCÍ |
| 1.09 | WC ŽENY | | 2,09 | STAVAJÍCÍ | STAVAJÍCÍ | STAVAJÍCÍ |
| 1.10 | ÚKLID | | 2,56 | KERAMICKÁ DLAŽBA | BĚLNINOVÝ OBKLAD V. = 2050 mm | SADROKATRON VODĚODOLNÝ TL. 12,5 MM + MALBA |
| 1.11 | KANCELÁŘ | | 24,94 | PVC | NOVÉ STĚNY OMÍTKA VÁPENOCEMENTOVÁ + MALBA | SADROKATRON WHITE TL. 12,5 MM |
| 1.12 | KUCHYŇKA | | 4,63 | PVC | BĚLNINOVÝ OBKLAD V. = 600 mm ZA LINKOU | SADROKATRON WHITE TL. 12,5 MM |
| 1.13 | CHODBA | | 56,87 | 77,88 | PVC | NOVÉ STĚNY OMÍTKA VÁPENOCEMENTOVÁ + MALBA | SADROKATRON WHITE TL. 12,5 MM |
| 1.15 | KANCELÁŘ | | 123,97 | 52,51 | PVC | NOVÉ STĚNY OMÍTKA VÁPENOCEMENTOVÁ + MALBA | SADROKATRON WHITE TL. 12,5 MM |
| 1.16 | KANCELÁŘ | | 133,09 | 55,1 | PVC | NOVÉ STĚNY OMÍTKA VÁPENOCEMENTOVÁ + MALBA | SADROKATRON WHITE TL. 12,5 MM |
| 1.17 | VEDOUCÍ PROJEKCE | | 28,14 | 21,9 | STAVAJÍCÍ | NOVÉ STĚNY OMÍTKA VÁPENOCEMENTOVÁ + MALBA | STAVAJÍCÍ |
| 1.18 | ÚČETNÍ SEKRETÁŘKA | | 45,39 | 28,1 | STAVAJÍCÍ | NOVÉ STĚNY OMÍTKA VÁPENOCEMENTOVÁ + MALBA | STAVAJÍCÍ |
| 1.19 | ŘEDITEL | | 36,81 | 24,53 | STAVAJÍCÍ | NOVÉ STĚNY OMÍTKA VÁPENOCEMENTOVÁ + MALBA | STAVAJÍCÍ |
| 1.20 | VEDOUCÍ VÝROBY | | 28,51 | 21,98 | STAVAJÍCÍ | NOVÉ STĚNY OMÍTKA VÁPENOCEMENTOVÁ + MALBA | STAVAJÍCÍ |
| 1.21 | ZASEDACÍ MÍSTNOST | | 26,77 | 21,52 | PVC | OMÍTKA VÁPENOCEMENTOVÁ + MALBA | SADROKATRON WHITE TL. 12,5 MM |
| 1.22 | SERVROVNA | | 9,12 | 12,31 | PVC | OMÍTKA VÁPENOCEMENTOVÁ + MALBA | SADROKATRON WHITE TL. 12,5 MM |
| 1.23 | ARCHIV | | 17,7 | 18,38 | PVC | NOVÉ STĚNY OMÍTKA VÁPENOCEMENTOVÁ + MALBA | SADROKATRON WHITE TL. 12,5 MM |
| 1.24 | LABORATOŘ EL. | | 9,14 | 12,32 | PVC | NOVÉ STĚNY OMÍTKA VÁPENOCEMENTOVÁ + MALBA | SADROKATRON WHITE TL. 12,5 MM |
| 1.25 | SKLAD | | 62,12 | 33,31 | EPOXYDOVÁ STĚRKA | NOVÉ STĚNY OMÍTKA VÁPENOCEMENTOVÁ + MALBA | STAVAJÍCÍ |
| 1.26 | SKLAD | | 26,11 | 26,23 | EPOXYDOVÁ STĚRKA | NOVÉ STĚNY OMÍTKA VÁPENOCEMENTOVÁ + MALBA | STAVAJÍCÍ |
| 1.27 | VÝMĚNKOVÁ STANICE | | 24,03 | 29,86 | EPOXYDOVÁ STĚRKA | STAVAJÍCÍ | STAVAJÍCÍ |
| 1.28 | ~~DÍLNA ELEKTRO~~ | EXPEDIČNÍ SKLAD | 43,03 | 29,45 | EPOXYDOVÁ STĚRKA | OSB DESKY | STAVAJÍCÍ, OSB DESKY |
| 1.29 | ~~STROJNÍ VÝROBA~~ | MONTÁŽ | 127,97 | 55,53 | EPOXYDOVÁ STĚRKA | OSB DESKY | STAVAJÍCÍ, OSB DESKY |
| 1.30 | BRUSÍRNA | | 21,22 | 19,3 | EPOXYDOVÁ STĚRKA | OSB DESKY | STAVAJÍCÍ, OSB DESKY |
| 1.31 | KONTROLA | | 10,62 | 13,3 | EPOXYDOVÁ STĚRKA | OSB DESKY | STAVAJÍCÍ, OSB DESKY |
| 1.32 | ~~PŘÍPRAVA MATERIÁLU~~ | STROJNÍ VÝROBA | 107,66 | 42,97 | EPOXYDOVÁ STĚRKA | OSB DESKY | STAVAJÍCÍ, OSB DESKY |
| 1.33 | MANIPULACE | | 168,23 | 106,26 | EPOXYDOVÁ STĚRKA | OSB DESKY | STAVAJÍCÍ |
| 1.34 | ~~PŘÍPRAVA MATERIÁLU~~ | STROJNÍ VÝROBA | 55,34 | 30,57 | EPOXYDOVÁ STĚRKA | OSB DESKY | STAVAJÍCÍ |
| 1.35 | MONTÁŽ | | 178,68 | 60,92 | EPOXYDOVÁ STĚRKA | OSB DESKY | STAVAJÍCÍ |
| 1.36 | SATNA | | 41,69 | 26,75 | EPOXYDOVÁ STĚRKA | NOVÉ STĚNY OMÍTKA VÁPENOCEMENTOVÁ + MALBA | STAVAJÍCÍ |
| 1.37 | WC | | 1,41 | 5 | KERAMICKÁ DLAŽBA | BĚLNINOVÝ OBKLAD V. = 2050 mm | SADROKATRON VODĚODOLNÝ TL. 12,5 MM + MALBA |
| 1.38 | PISOÁRY MUŽI | | 1,56 | 5,2 | KERAMICKÁ DLAŽBA | BĚLNINOVÝ OBKLAD V. = 2050 mm | SADROKATRON VODĚODOLNÝ TL. 12,5 MM + MALBA |
| 1.39 | PŘEDSÍŇKA WC | | 2,19 | 6,1 | KERAMICKÁ DLAŽBA | BĚLNINOVÝ OBKLAD V. = 2050 mm | SADROKATRON VODĚODOLNÝ TL. 12,5 MM + MALBA |
| 1.40 | SPRCHA | | 13,38 | 22,39 | KERAMICKÁ DLAŽBA | BĚLNINOVÝ OBKLAD V. = 2050 mm | SADROKATRON VODĚODOLNÝ TL. 12,5 MM + MALBA |
| 1.41 | WC | | 1,41 | 5 | KERAMICKÁ DLAŽBA | BĚLNINOVÝ OBKLAD V. = 2050 mm | SADROKATRON VODĚODOLNÝ TL. 12,5 MM + MALBA |
| 1.42 | MISTR | | 21,49 | 18,64 | PVC | NOVÉ STĚNY OMÍTKA VÁPENOCEMENTOVÁ + MALBA | STAVAJÍCÍ |
| 1.43 | PŘÍJEM | | 22,12 | 19,89 | PVC | NOVÉ STĚNY OMÍTKA VÁPENOCEMENTOVÁ + MALBA | STAVAJÍCÍ |
| 1.44 | ZÁDVEŘÍ | | 13,46 | 15,08 | EPOXYDOVÁ STĚRKA | STAVAJÍCÍ | STAVAJÍCÍ |
| 1.45 | SKLAD | | 4,83 | 9,44 | EPOXYDOVÁ STĚRKA | STAVAJÍCÍ | STAVAJÍCÍ |
| 1.46 | ÚKLID | | 2,99 | 7,2 | KERAMICKÁ DLAŽBA | BĚLNINOVÝ OBKLAD V. = 2050 mm | SADROKATRON VODĚODOLNÝ WHITE TL. 12,5 MM |
| 1.47 | PŘEDSÍŇKA WC MUŽI | | 6,12 | 10,3 | KERAMICKÁ DLAŽBA | BĚLNINOVÝ OBKLAD V. = 2050 mm | SADROKATRON VODĚODOLNÝ WHITE TL. 12,5 MM |
| 1.48 | WC | | 1,41 | 5 | KERAMICKÁ DLAŽBA | BĚLNINOVÝ OBKLAD V. = 2050 mm | SADROKATRON VODĚODOLNÝ WHITE TL. 12,5 MM |
| 1.49 | PISOÁRY MUŽI | | 5,45 | 11,46 | KERAMICKÁ DLAŽBA | BĚLNINOVÝ OBKLAD V. = 2050 mm | STAVAJÍCÍ |
| 1.50 | WC MUŽI | | 1,31 | 4,72 | KERAMICKÁ DLAŽBA | STAVAJÍCÍ | STAVAJÍCÍ |
| 1.51 | PŘEDSÍŇKA WC ŽENY | | 3,15 | 7,36 | KERAMICKÁ DLAŽBA | BĚLNINOVÝ OBKLAD V. = 2050 mm | SADROKATRON VODĚODOLNÝ TL. 12,5 MM + MALBA |
| 1.52 | WC ŽENY | | 1,44 | 5,06 | KERAMICKÁ DLAŽBA | BĚLNINOVÝ OBKLAD V. = 2050 mm | SADROKATRON VODĚODOLNÝ TL. 12,5 MM + MALBA |

Celková plocha [m2]: 1544,85

## POZNÁMKA :

- DROBNÉ ZMĚNY VNITŘNÍ DISPOZICE NEMAJÍ VLIV NA POŽÁRNĚ BEZPEČNOSTNÍ ŘEŠENÍ STAVBY.
- VYMĚNOU VRAT NEJSOU DOTČENY ÚNIKOVÉ CESTY, ÚNIK JEDNÍM SMĚREM JE V SOULADU S POŽÁRNĚ BEZP. ŘEŠENÍM VEDEN PŘES M.Č. 14.4 NA ZÁPADNÍ STRANĚ BUDOVY.

Městský úřad Otrokovice
dle vyhl. č. 499/2006 Sb., ve znění pozdějších předpisů
Schvaluje se za podmínek
rozhodnutí č. 461/2020
ze dne 05. 10. 2020

MĚSTSKÝ ÚŘAD OTROKOVICE
odbor životního prostředí
nám. 3.května 1340
765 02 OTROKOVICE
419

Č.j. 13615/2020

AUTORIZOVANÝ ARCHITEKT ČKA 00430 SPR KOMORA REPUBLIKA

| | | |
|---|---|---|
| VEDOUCÍ PROJEKTANT: ING. ARCH. RADKO PAVLÁCKÝ | VYPRACOVAL: ING. PETR SKOKÁNEK | OBJEKT: |
| INVESTOR: TEAZ S.R.O., IČ: TOMÁŠE BATI 1658, OTROKOVICE 765 02, IČ: 269 34 293 | | |
| TEAZ OTROKOVICE - ZMĚNA UŽÍVÁNÍ ČÁSTI OBJEKTU Č.P. 1658 | | |
| D.1.3 – POŽÁRNĚ BEZPEČNOSTNÍ ŘEŠENÍ | | |
| PŮDORYS 1.NP, VÝSEK 2.NP | | |

PROJEKTOVÁ KANCELÁŘ
Ing. arch. Radko Pavlácký
Nám. 3. května č.1606
765 02 Otrokovice
tel./fax:577 938 192

| | |
|---|---|
| DATUM: | 1. 2019 |
| FORMÁT: | 12 x A4 |
| STUPEŇ: | ST. ÚPR. A ZMĚNA UŽ. |
| ZAK. ČÍSLO: | 19-15 |
| MĚŘÍTKO: | 1:150 |
| D 1.3 | 01 |